PLANIMETRIA SCALA 1: 1000

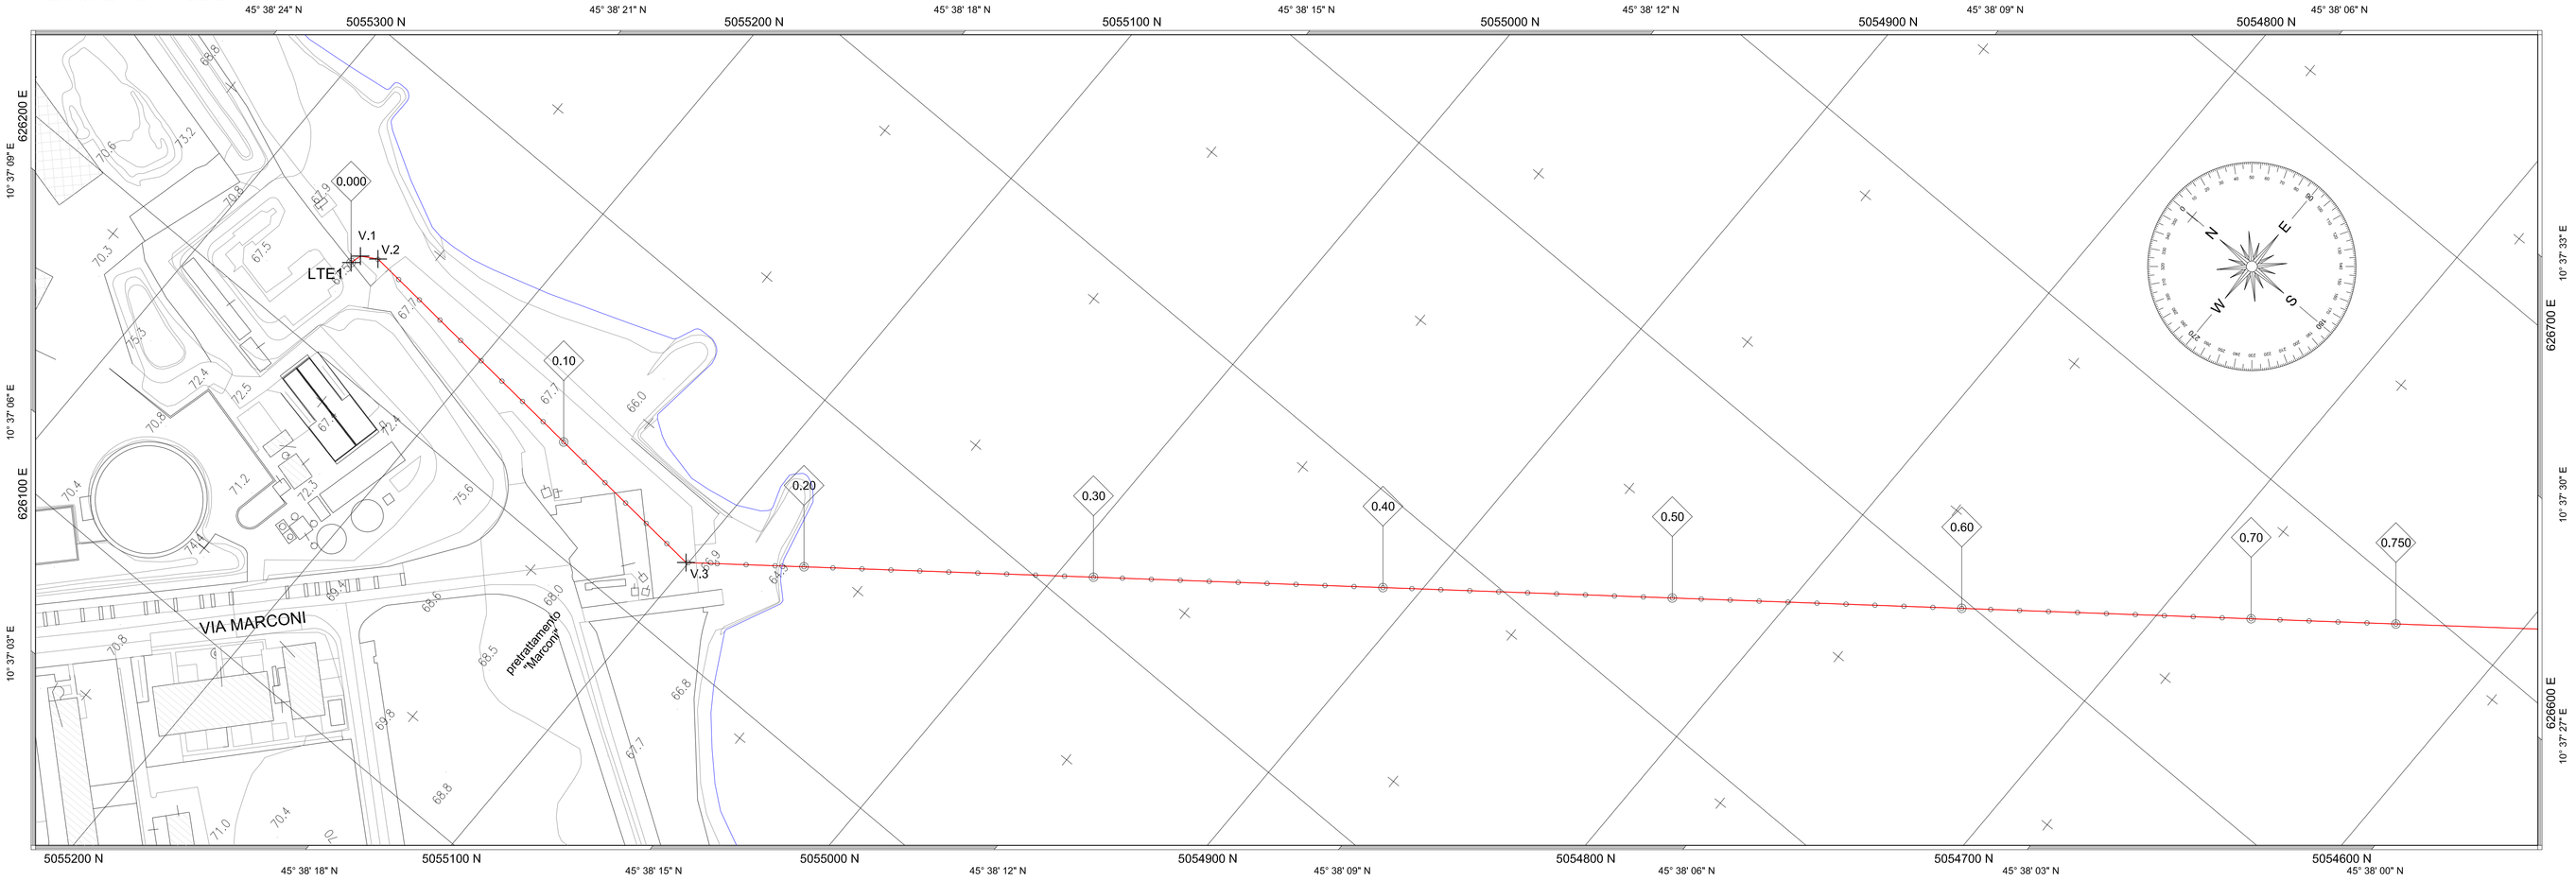

PROFILO DEL FONDO E DELLA CONDOTTA

SCALA LUNGHEZZE 1: 1000

SCALA VERTICALE 1: 250

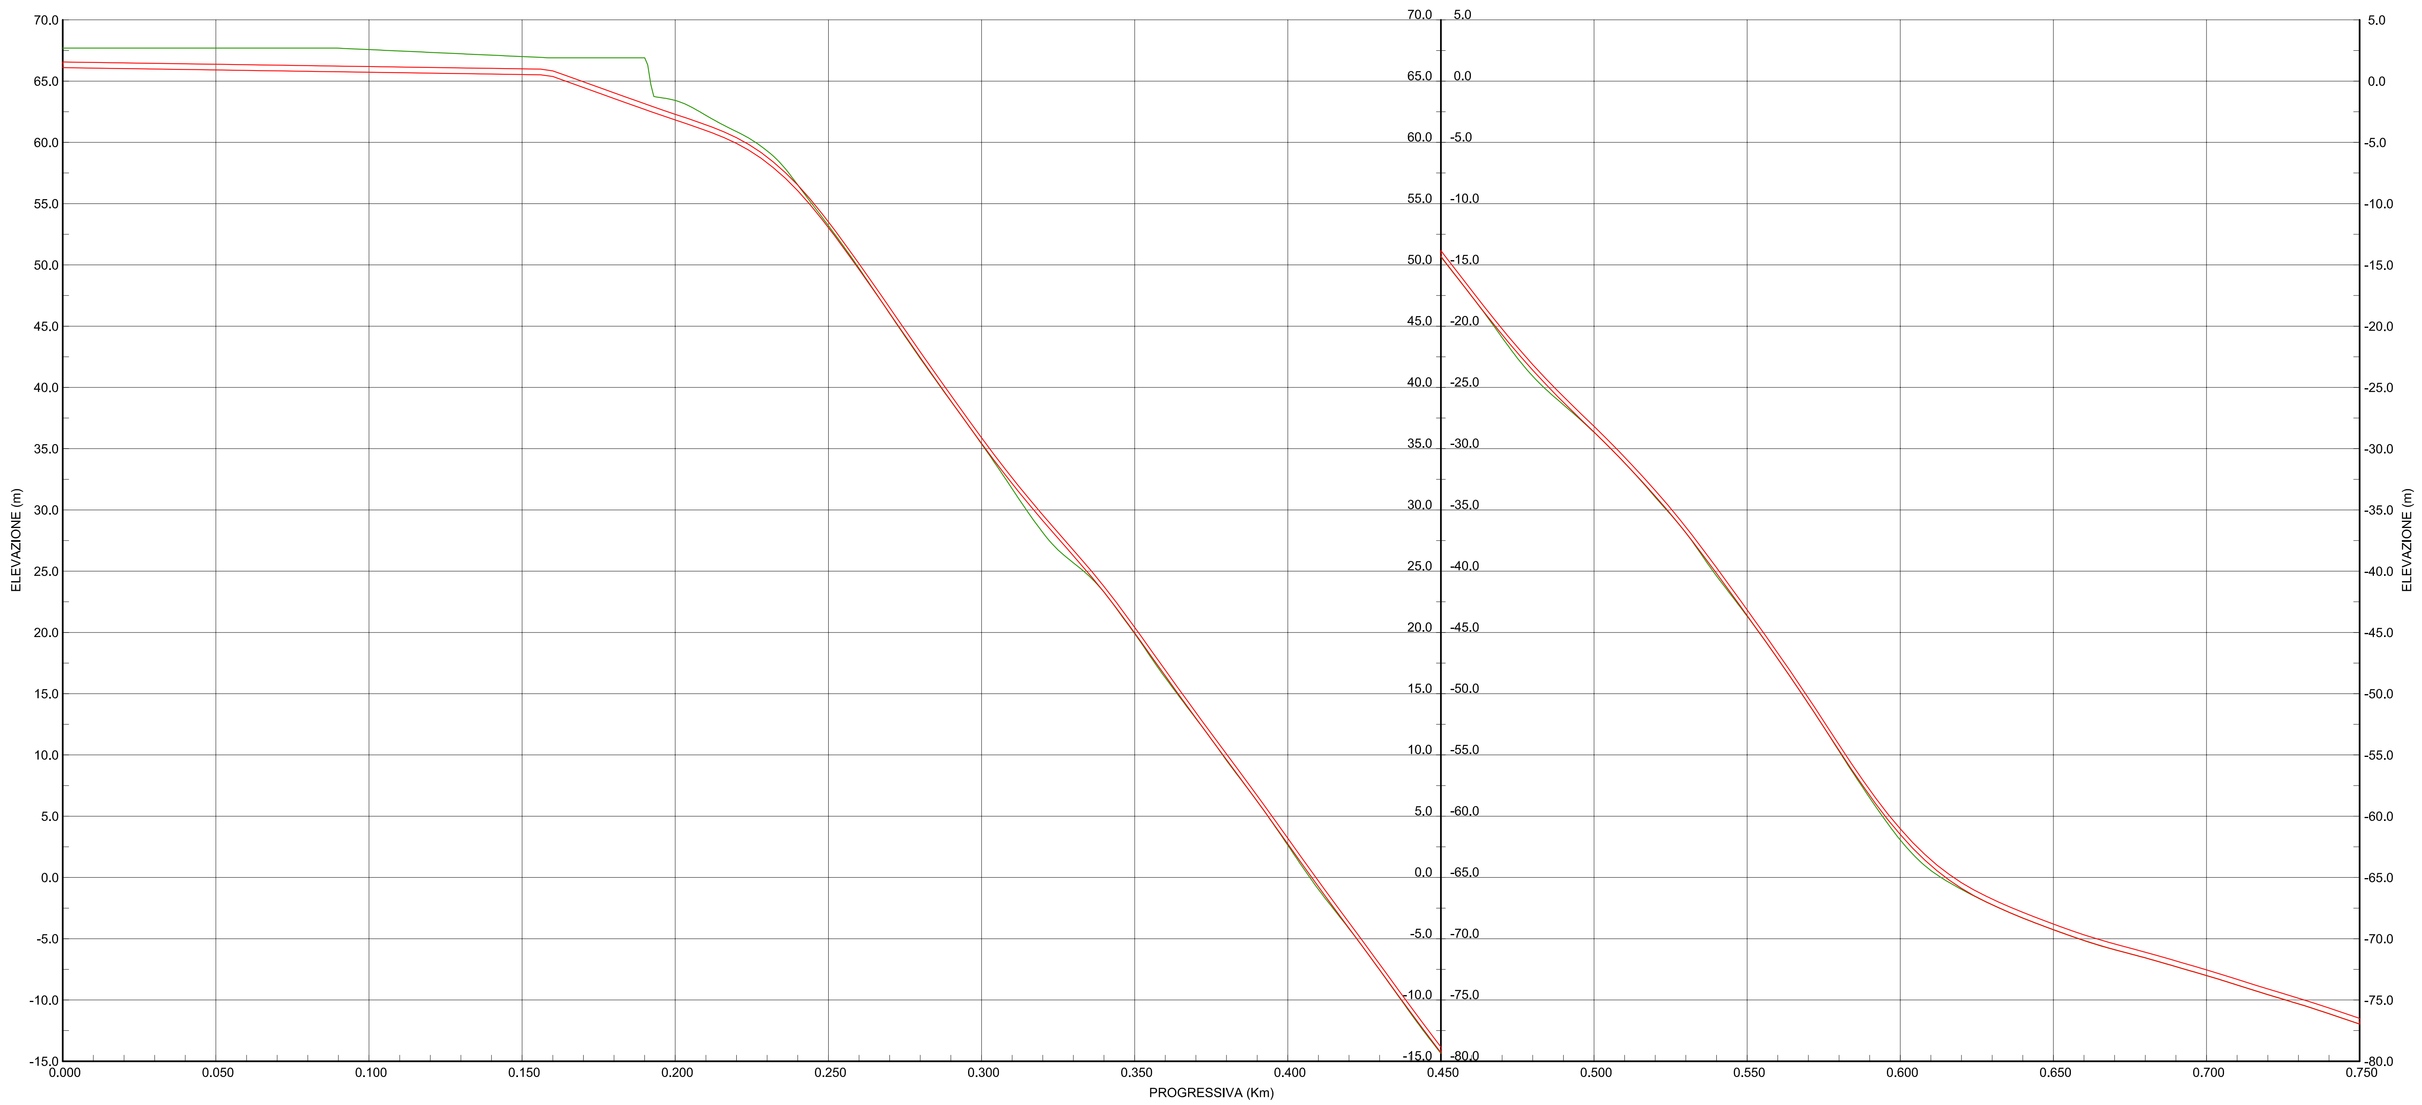

TRACCIATO AS-BUILT CONDOTTE SUBLACUALI TOSCOLANO TORRI

PUNTI	COORDINATE EST	COORDINATE NORD	COORDINATE LONGITUDINE	COORDINATE LATITUDINE	DISTANZA PARZ.	DISTANZA CUMUL.	AZIMUTH	RAGGIO
LTE1	626231.264	5055255.842	10° 37' 11.022" E	45° 38' 21.723" N		0.000		
					3.103			
TG' V.1	626234.259	5055255.028	10° 37' 11.159" E	45° 38' 21.695" N		3.103	105° 12' 14.2"	
								2.03
V.1	626235.054	5055254.812	10° 37' 11.196" E	45° 38' 21.687" N				
					1.565			
TG' V.1	626235.474	5055254.103	10° 37' 11.214" E	45° 38' 21.664" N		4.669		
					4.679			
TG' V.2	626237.856	5055250.076	10° 37' 11.321" E	45° 38' 21.532" N		9.348	149° 23' 16.6"	
								2.03
V.2	626238.184	5055249.522	10° 37' 11.335" E	45° 38' 21.514" N				
					1.247			
TG' V.2	626238.133	5055248.880	10° 37' 11.332" E	45° 38' 21.493" N		10.595		
					147.910			
TG' V.3	626226.305	5055101.443	10° 37' 10.649" E	45° 38' 16.725" N		158.505	184° 35' 11.2"	
								2.03
V.3	626226.242	5055100.656	10° 37' 10.645" E	45° 38' 16.700" N				
					1.507			
TG' V.3	626226.728	5055100.033	10° 37' 10.667" E	45° 38' 16.679" N		160.012		
					5001.625			
TG' V.4	629916.917	5050366.558	10° 39' 56.511" E	45° 35' 40.925" N		6161.637	142° 03' 28.4"	
								480.00
V.4	629952.287	5050321.592	10° 39' 58.009" E	45° 35' 39.432" N				
					114.503			
TG' V.4	629975.936	5050269.154	10° 39' 59.140" E	45° 35' 37.717" N		6276.139		
					329.385			
TG' V.5	630111.348	5049968.890	10° 40' 05.099" E	45° 35' 27.900" N		6605.524	155° 43' 32.2"	
								480.00
V.5	630157.478	5049866.602	10° 40' 07.129" E	45° 35' 24.556" N				
					220.459			
TG' V.5	630244.173	5049795.364	10° 40' 11.060" E	45° 35' 22.190" N		6825.984		
					370.356			
TG' V.6	630530.318	5049560.236	10° 40' 24.034" E	45° 35' 14.382" N		7196.340	129° 24' 36.9"	
								480.00
V.6	630571.368	5049526.505	10° 40' 25.895" E	45° 35' 13.261" N				
					105.832			
TG' V.6	630604.047	5049484.612	10° 40' 27.363" E	45° 35' 11.882" N		7302.172		
					44.119			
TG' V.7	630631.184	5049449.826	10° 40' 28.581" E	45° 35' 10.737" N		7346.291	142° 02' 34.7"	
								2.03
V.7	630631.686	5049448.182	10° 40' 28.603" E	45° 35' 10.716" N				
					1.553			
TG' V.7	630631.603	5049448.370	10° 40' 28.599" E	45° 35' 10.690" N		7347.843		
					20.678			
TG' V.8	630629.490	5049427.800	10° 40' 28.481" E	45° 35' 10.025" N		7368.521	185° 51' 51.1"	
								2.03
V.8	630629.316	5049426.107	10° 40' 28.472" E	45° 35' 09.970" N				
					2.833			
TG' V.8	630630.953	5049425.840	10° 40' 28.547" E	45° 35' 09.954" N		7371.354		
					23.826			
LTE2	630653.865	5049419.107	10° 40' 29.598" E	45° 35' 09.727" N		7395.180	105° 54' 54.7"	

SISTEMA DI RIFERIMENTO

RDN2008 / TM32

ELLISSOIDE

GEODETIC REFERENCE SYSTEM 1980
LONGITUDINI RIFERITE A GREENWICH

SEMI ASSE MAGGIORE	: 6378137.000
SCHIACCIAMENTO	: 1/298.257222101

PROIEZIONE

TRASVERSA MERCATORE 32

MERIDIANO CENTRALE	: 9° EST
FATTORE DI SCALA	: 0.9996
FALSO NORD	: 0.000
FALSO EST	: 500000.000
FATTORE DI SCALA AL M.C.	: 0.9996

NOTE

1) LIVELLO MEDIO LAGO (ZERO IDROMETRICO): +64.03 M

2) LTE1: MURO RECINZIONE AREA IMPIANTO DI PRETRATTAMENTO E POMPAGGIO A TOSCOLANO MADERNO

3) LTE2: MURO ESTERNO FABBRICATO VASCA DI ARRIVO A TORRI DEL BENACO

4) CONFIGURAZIONE PLANIMETRICA CONDOTTE DA PK 0+000 A PK 0+186 TRATTA DA TSM 4001 "AREA DI OCCUPAZIONE IMPIANTO DI PRETRATTAMENTO E POMPAGGIO" - CONTABILITA' FINALE OTTOBRE 1988

5) CONFIGURAZIONE PLANIMETRICA CONDOTTE DA PK 6+160 A PK 7+344 TRATTA DA DIS. 3/1/0057/83/CV-031, REV 0, "DEVIAZIONE PLANIMETRICA ALLA RISALITA SPONDA VERONESE" DEL 26/04/1985

6) CONFIGURAZIONE PLANIMETRICA CONDOTTE DA PK 7+344 A PK 7+395 TRATTA DA TSM 4052 "SISTEMAZIONE SPONDA VERONESE PER PROTEZIONE CONDOTTE AL LAGO" -CONTABILITA' FINALE OTTBRE 1988

7) PROFILO CONDOTTE DA PK 0+000 A PK 0+186 TRATTA DA TSM 002 "PLANIMETRIA AREA DI PRETRATTAMENTO E POMPAGGIO" - CONTABILITA' FINALE OTTOBRE 1988

8) PROFILO CONDOTTE DA PK 0+186 A PK 6+780 TRATTA DA DIS. BAT.002 "PROFILO BATIMETRICO - ROTTA OP" GEOMAR 10/06/1983

9) PROFILO CONDOTTE DA PK 6+780 A PK 7+344 TRATTA DA DIS. 3/1/0057/83/CV-031, REV 0, "DEVIAZIONE PLANIMETRICA ALLA RISALITA SPONDA VERONESE" DEL 26/04/1985

LEGENDA PLANIMETRIA

RILIEVO CONDOTTA AS-BUILT

0.000 PROGRESSIVA CHILOMETRICA

AREA DI POSIZIONE DI RESIDUATI BELLICI
"O" = BOMBE A MANO
"C" = CASSE
"M" = BOMBE DA MORTAIO

LEGENDA PROFILO

PROFILO CONDOTTA (LINEA ELASTICA)
PROFILO FONDO LAGO

Scala 1:1000 (1 cm = 10 m)

25m 0 25m 50m 75m 100m

| | | | | | | | |